


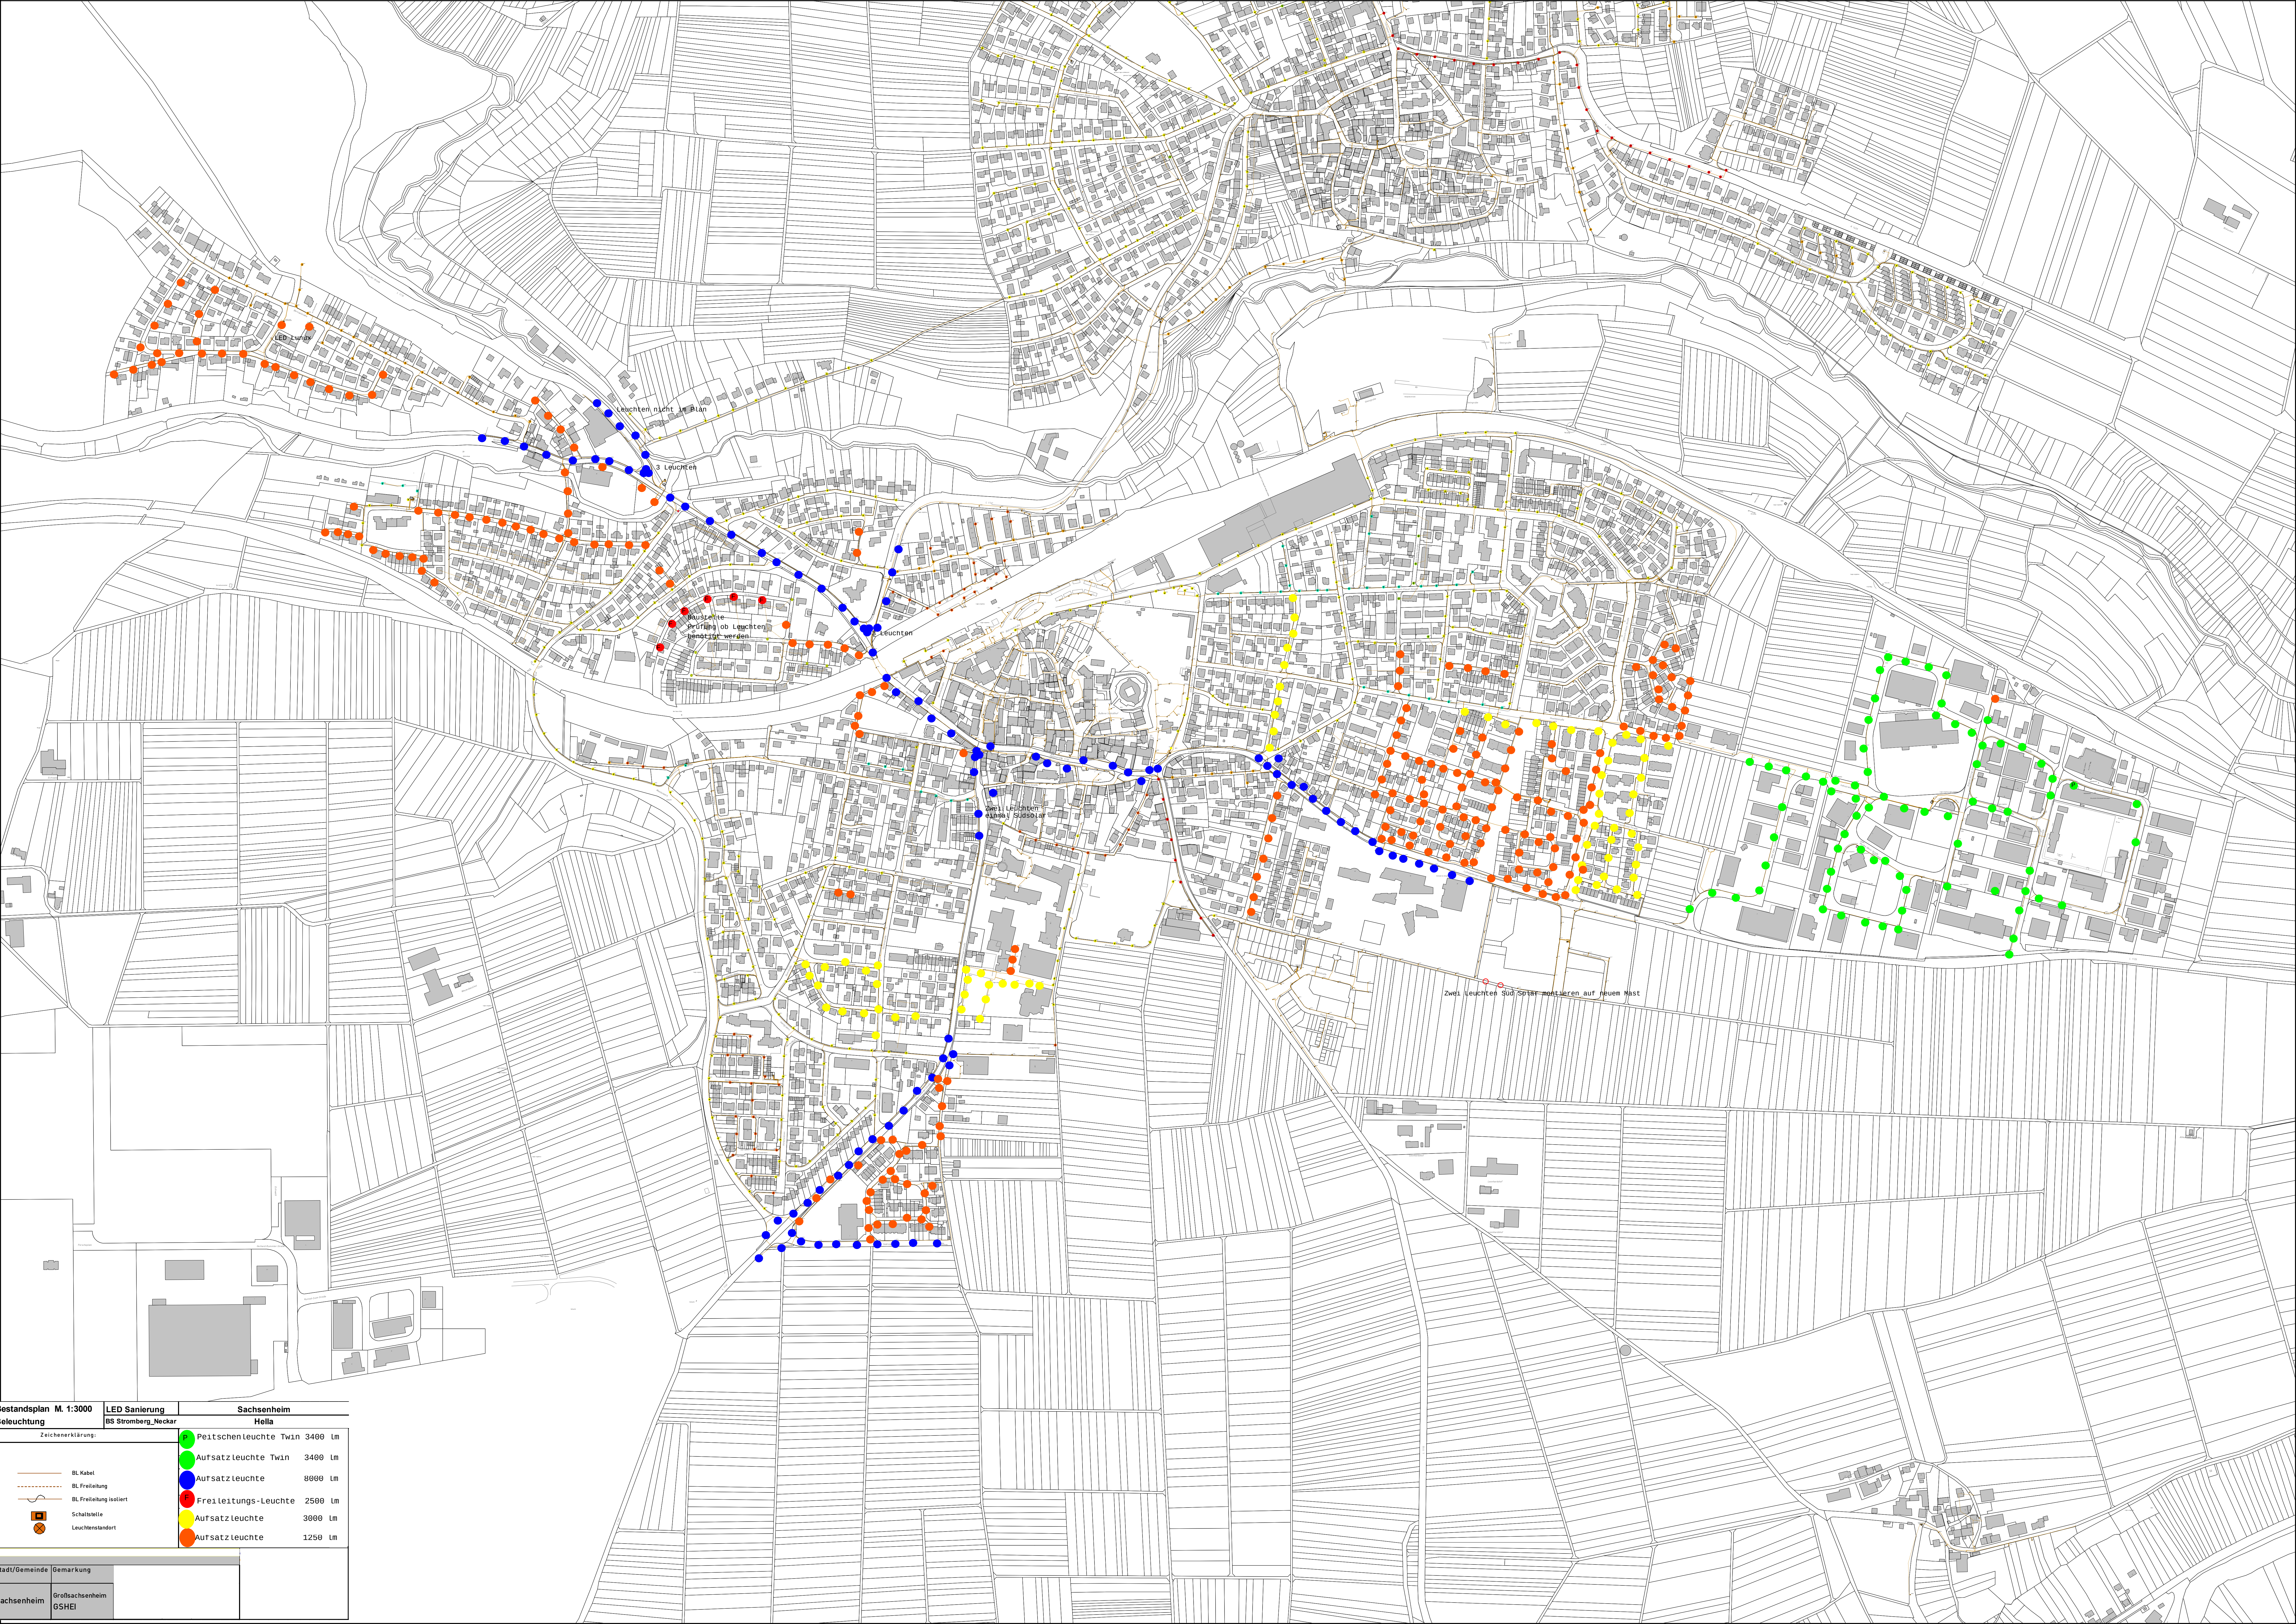

Bestandsplan M. 1:3000

LED Sanierung

Sachsenheim


BS Stromberg_Neckar

Hella

Zeichenerklärung:

—

BL Kabel

BL Freileitung

BL Freileitung isoliert

Schaltstelle

Leuchtenstandort

Peitschenleuchte TwIn 3400 lm

Aufsatzleuchte TwIn 3400 lm

Aufsatzleuchte 8000 lm

Freileitungs-Leuchte 2500 lm

Aufsatzleuchte 3000 lm

Aufsatzleuchte 1250 lm

Stadt/Gemeinde

Gemarkung

Sachsenheim

Großsachsenheim
GSHEI